


- B 54 neu -
SQ 11,0

Ausbildung der Damm- und Einschnittsböschung		
Böschungshöhe h	h ≥ 2,00 m	h < 2,00 m
Regelböschung	1 : 1,5	b = 3,00 m
Tangentenlänge der Ausrundung	3,00 m	1,5 × h

*) Randstreifen aufgrund Schwerverkehrsstärke > 900 Fz / 24 h gem. RAS-Q-96 0,50 m breit.

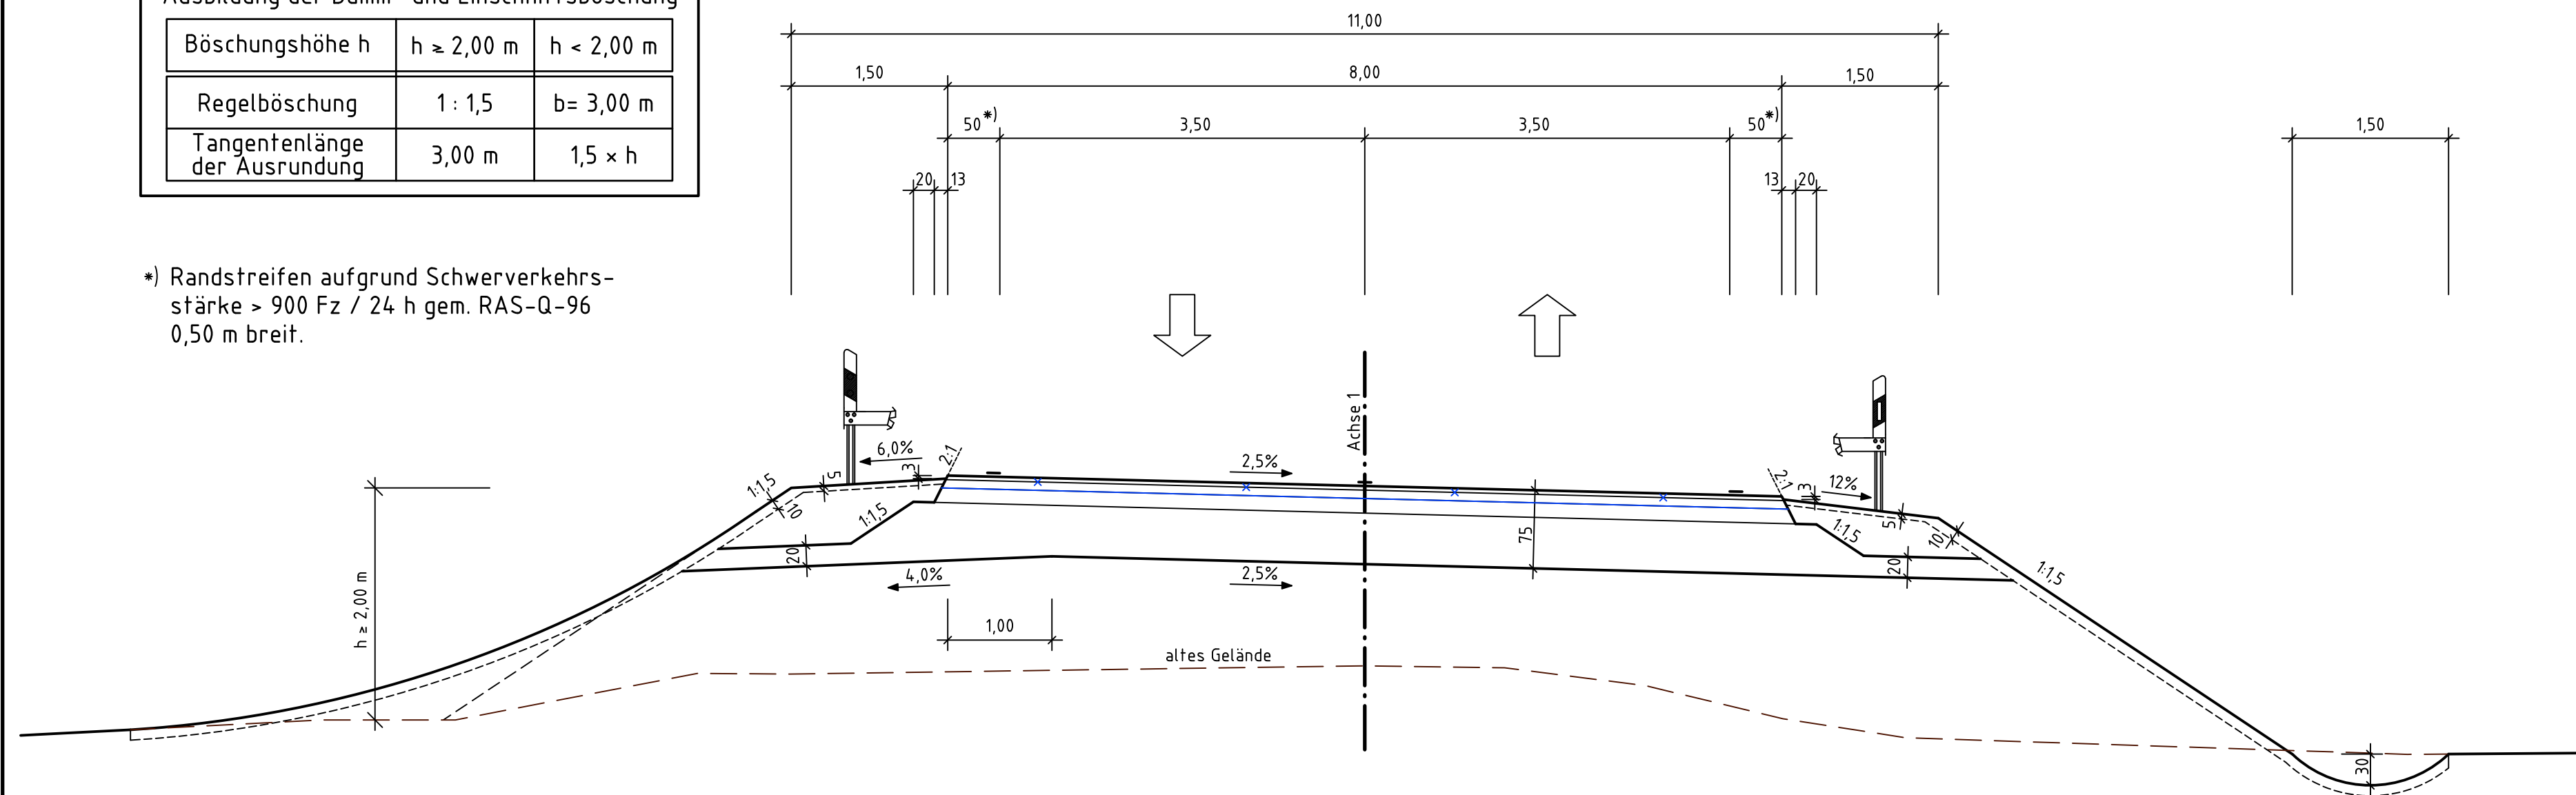

**FAHRBAHNAUFBAU
NACH**
~~RSTO 01, BAUKLASSE II / 1~~
RSTO 12, BELASTUNGSKLASSE 10

12 cm	ASPHALTDECKE	
4 cm	ASPHALTDECKSCHICHT	0/11
8 cm	ASPHALTBINDERSCHICHT	0/16
14 cm	ASPHALTTRAGSCHICHT	0/32
49 cm	FROSTSCHUTZSCHICHT	0/45
75 cm		

MANNS INGENIEURE Dr. Manns + Conrad GmbH Verkehr - Stadt - Umwelt Südstraße 14 56422 Wirges Tel. 02602/9363-0 Fax 02602/9363-30 E-Mail: info@mannis-ingenieure.de	156	0,23	DATUM	ZEICHEN
	ENTWORFEN	Juni 2017	Otto Meurer	
	GEZEICHNET	Juni 2017	Werz	
	GEPRÜFT	Juni 2017	Schurath	

PLANFESTSTELLUNG

Rheinland-Pfalz
Landesbetrieb Mobilität
Diez
Goethestraße 9 · 65582 Diez
Tel: 06432/92006-0 · Fax: 06432/92006-5999

LBM

Neubau der B 54
Ortsumgehung Rennerod

Unterlage: 6a ersetzt Unterlage 6, Blatt 2
Blatt Nr.: 2
Maßnahmen Nr.: A.14-02-0110

	Datum	Name
bearbeitet		
gezeichnet		
geprüft		

SQ 11,0 B 54 neu, Maßstab 1 : 50
von NK: 5314 199 nach NK: 5414 263

Entwurfsprüfung: LBM Diez: Datum Name
Straßenplanung: Datum Name
Landespflege: Datum Name
Immissionsschutz: Datum Name

Nr.	Art der Änderung	Datum	Name
1			
2			
3			
4			
5			
6			

aufgestellt: Diez, den 22.01.2019


Grundplan hergestellt: Ergänzungen:

Aufnahme: Feldvergleich: Kataster:

- B 255 -
- Ausbau mit Einfädelungstreifen -

Ausbildung der Damm- und Einschnittsböschung		
Böschungshöhe h	h ≥ 2,00 m	h < 2,00 m
Regelböschung	1 : 1,5	b = 3,00 m
Tangentenlänge der Ausrundung	3,00 m	1,5 × h

x) überbreite Bankette zur Verbesserung der Sichtverhältnisse

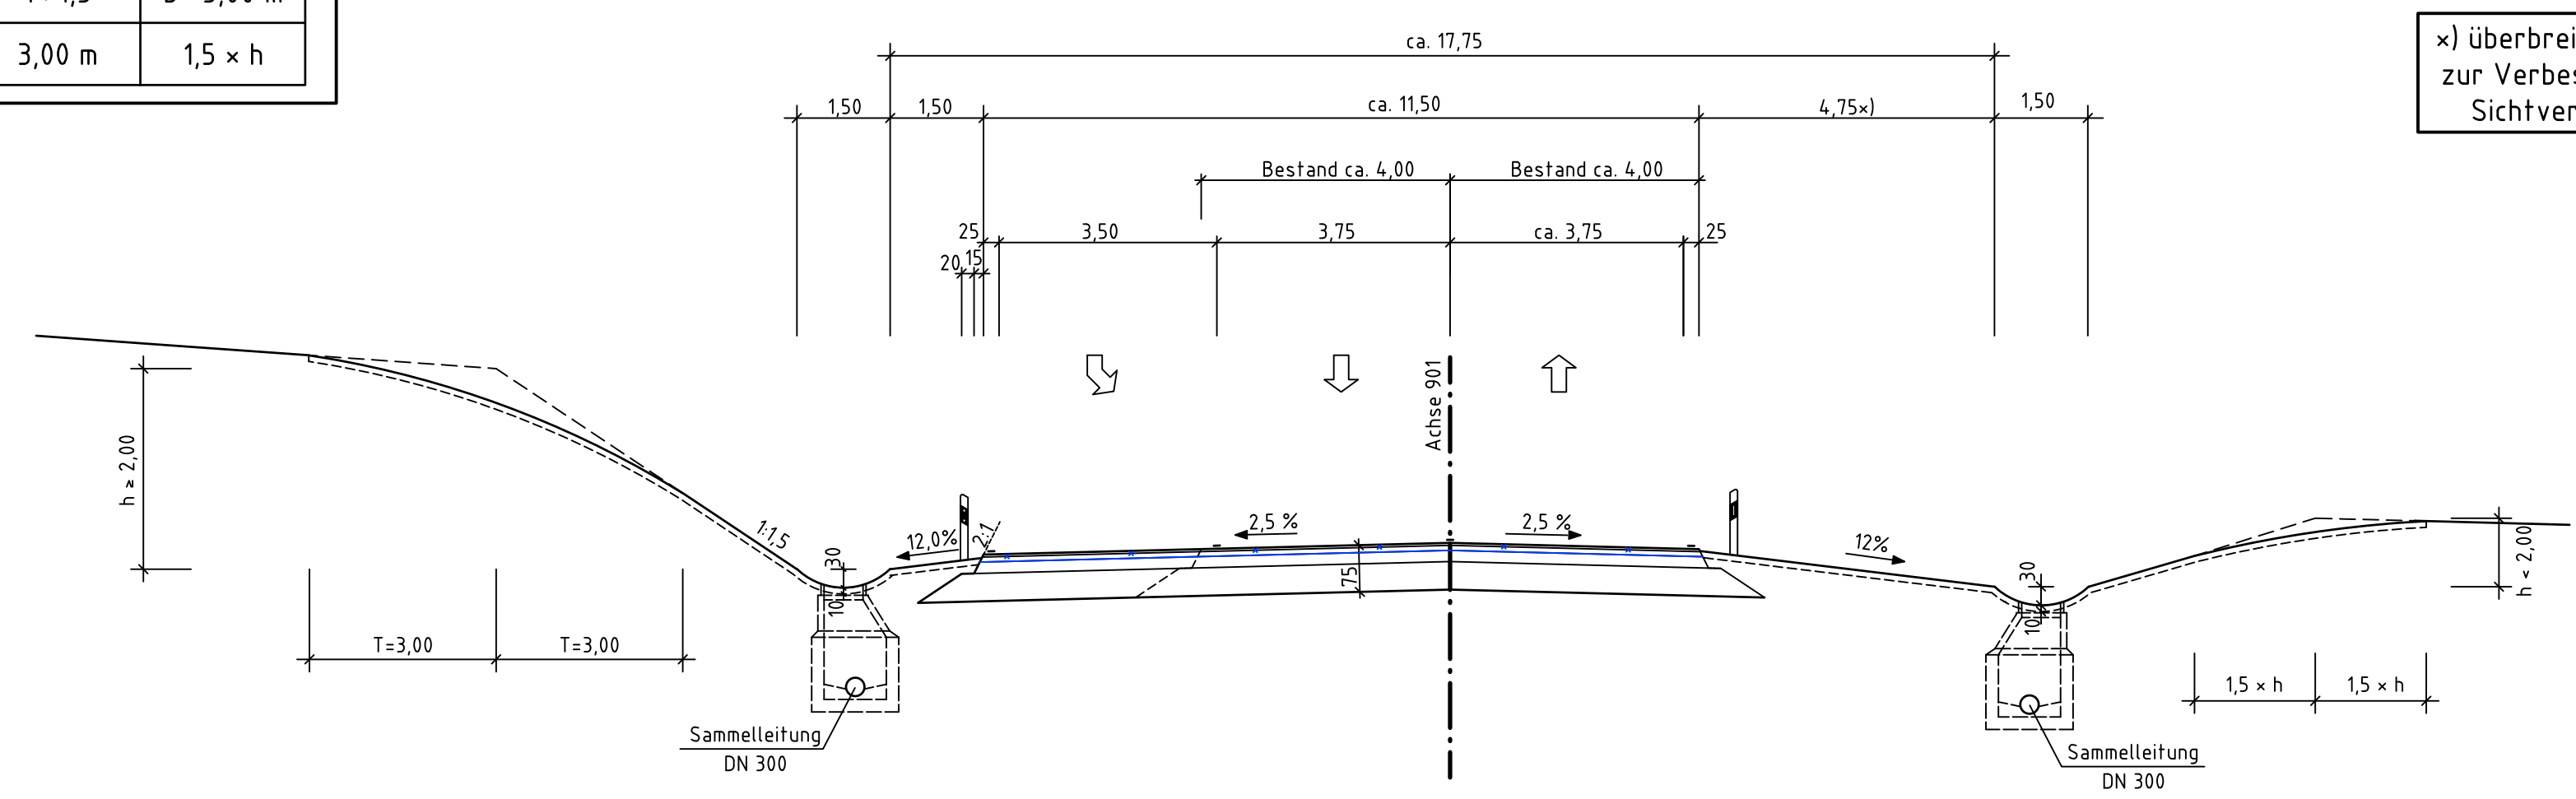

**FAHRBAHNAUFBAU
NACH**
~~RSTO 01, BAUKLASSE II / 1~~
RSTO 12, BELASTUNGSKLASSE 32

12 cm	ASPHALTDECKE	
4 cm	ASPHALTDECKSCHICHT	0/11
8 cm	ASPHALTBINDERSCHICHT	0/16
18 cm	ASPHALTTRAGSCHICHT	0/32
45 cm	FROSTSCHUTZSCHICHT	0/45
75 cm		

MANNS INGENIEURE Dr. Manns + Conrad GmbH Verkehr - Stadt - Umwelt Südstraße 14 56422 Wirges Tel. 02602/9363-0 Fax 02602/9363-30 E-Mail: info@mannis-ingenieure.de	156	0,34	DATUM	ZEICHEN
	ENTWORFEN	Juni 2017	Otto Meurer	
	GEZEICHNET	Juni 2017	Werz	
	GEPRÜFT	Juni 2017	Schurath	

PLANFESTSTELLUNG

Rheinland-Pfalz
Landesbetrieb Mobilität
Diez
Goethestraße 9 · 65582 Diez
Tel: 06432/92006-0 · Fax: 06432/92006-5999

LBM

Neubau der B 54
Ortsumgehung Rennerod

Unterlage: 6a ersetzt Unterlage 6, Blatt 3
Blatt Nr.: 3
Maßnahmen Nr.: A.14-02-0110

	Datum	Name
bearbeitet		
gezeichnet		
geprüft		

RQ B 255, Maßstab 1 : 100
von NK: 5314 199 nach NK: 5414 263

Entwurfsprüfung: LBM Diez: Datum Name
Straßenplanung: Datum Name
Landespflege: Datum Name
Immissionsschutz: Datum Name

Nr.	Art der Änderung	Datum	Name
1			
2			
3			
4			
5			
6			

aufgestellt: Diez, den 22.01.2019

Grundplan hergestellt: Ergänzungen:

Aufnahme: Feldvergleich: Kataster: