

Maßnahmen


- Ansaat mit Landschaftsrasen
- Ansaat mit autochthonem Saatgut
- Extensivierung der Grünlandnutzung
- Verbesserung der Pflege des Gewässerrandstreifens
- Bereich zum Anpflanzen von Einzelstrüchern (Weißdorn) auf bestehenden Fettwiesen
- Einzelbaumpflanzung
- Gehölz-/Einzelbaumschutz

Planung

- Radweg
- Geh-/Rad-/Wirtschaftsweg
- Bankett (teilversiegelt)
- Versickerungsrinne

A1 Maßnahmennummer

Maßnahmen-Nr. Bezug zur fortlaufenden Konfliktnummer

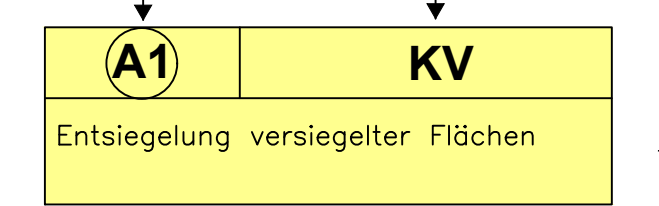

← Erläuterung der Maßnahme

A = Ausgleichsmaßnahme
 E = Ersatzmaßnahme
 G = Gestaltungsmaßnahme
 S = Schutzmaßnahme

A1	K2, K3	A6	K1
Ansaat mit autochthonem Saatgut		Anpflanzung von Einzelbäumen	
G1	K3		
Ansaat von Landschaftsrasen			

Bestand

- Vorwald, Pionierwald
- Laubwald (Eichen-Buchenwald)
- Mischwald (Buchenmischwald mit Nadelhölzern)
- Nadelwald (Fichtenwald)
- ~~BB0/wf5~~ Gebüsch, naturfremd
- ~~BB9~~ Gebüsch mittlerer Standorte
- ~~BE1/BE2~~ Ufergehölz (Weiden-/Erlen-Ufergehölz)
- ~~BD2~~ Strauchhecke
- ~~BF1~~ Baumreihe
- ~~BF2~~ Baumgruppe
- Einzelbaum
- ~~CD1~~ Rasen-Großseggenried
- ~~CF2~~ Röhrichtbestand hochwüchsiger Arten
- ~~EA1~~ Fettwiese, Flachlandausbau (Glatthaferwiese), mäßig extensiv genutzt
- ~~EC1~~ Nass- und Feuchtwiese
- ~~EC2~~ Nass- und Feuchtweide
- ~~EB0~~ Fettweide
- ~~EBO/stk~~ Fettweide, intensiv genutzt
- ~~FN3/wb~~ Graben mit extensiver Instandhaltung, temporär wasserführend
- ~~FN3/wb1~~ Graben mit extensiver Instandhaltung, permanent wasserführend
- ~~FM6/wx2~~ Mittelgebirgsbach, weitgehend mit naturnahen Strukturelementen
- ~~FM6/wx3~~ Mittelgebirgsbach, mit einzelnen naturnahen Strukturelementen
- ~~HC3~~ Straßenrand
- ~~HM7~~ Nutzrasen
- ~~HJ1/HT2~~ Ziergarten, Hofplatz mit geringem Versiegelungsgrad
- ~~HS0~~ Kleingartenanlage, Gabeland
- ~~HT5~~ Lagerplatz
- ~~KA1~~ Ruderaler feuchter Saum bzw. Hochstaudenflur, linienförmig
- ~~LB3~~ Neophytenflur
- ~~VA0~~ Verkehrsstraßen
- ~~VB1~~ Feldweg, befestigt (wassergebunden, geschottert)
- ~~VB2~~ Feldweg, unbefestigt (Gras-/Erdweg)
- Gebäude
- M** geplantes Mischgebiet
- Kläranlage
- Friedhof

Für die technischen Maße gilt ausschließlich der technische Lageplan der Unterlage 7

ersetzt Unterlage 12.3, Blatt 3

Entwurfsbearbeitung:	Projekt-Nr.: 12.089	
<p style="font-size: small;">Landauer Straße 56, 67346 Speyer Tel. 06232/6779-90 Fax 06232/6779-99</p>	bearbeitet:	Datum
	gezeichnet:	12/2010
	geprüft:	12/2010
		Zeichen
	EO	
	JZ	
	UN	

Planfeststellung

Rheinland-Pfalz
 Landesbetrieb Mobilität
 Speyer
 St. Guido-Str. 17 · 67346 Speyer
 Tel: 06232/626-0 · Fax: 06232/626-1102/3/4



L 490, Rad- und Gehweg zwischen Erlenbach und Vorderweidenthal

Deckblatt
 Landschaftspflegerischer Begleitplan

Unterlage: 12.3	Datum	Name
Blatt Nr.: 3.1/3.2		
Maßnahmen Nr.:		
bearbeitet		
gezeichnet		
geprüft		
Maßnahmenplan, Maßstab 1 : 1000		
von NK:	nach NK:	

Entwurfsprüfung: LBM Speyer:		
Straßenplanung:	Datum	Name
Landespflege:	06/2012	Leist
Immissionsschutz:	06/2012, 18	Göck, Sdt
Nr.	Art der Änderung	Datum
1	Aktualisierung der vorhandenen Einzelbäume	11/2017
2	Maßnahme A6 (Einzelbaumpflanzungen) ergänzt	11/2017
3		
4		
5		
6		

aufgestellt:

i.A. gez. Krömer
 Speyer, den 29.03.2018